

PARTICOLARE COSTRUTTIVO TUBAZIONI INSTALLATE ALL'INTERNO DEL CAVEDIO

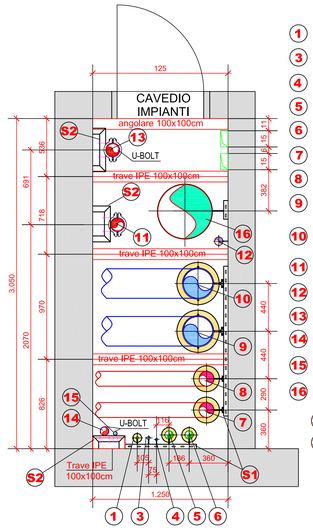


1. Tubazione acqua potabile Ø26,7x2,10 in tubo acciaio Inox 316 + isolamento 30 mm lana di roccia
3. Tubazione aria compressa Ø33,4x2,77 in tubo acciaio Inox 316
4. Tubazione aria compressa per BILZ BASE PLATE Ø21,3x2,77 in tubo acciaio Inox 316
5. Tubazione mandata acqua di torre Ø73x3,05 in tubo acciaio Inox 316 + isolamento 30 mm lana di roccia
6. Tubazione ritorno acqua di torre Ø73x3,05 in tubo acciaio Inox 316 + isolamento 30 mm lana di roccia
7. Tubazione mandata acqua calda riscaldamento Ø141,3x3,40 tubo acciaio Inox 316 + isolamento 50 mm lana di roccia
8. Tubazione ritorno acqua calda riscaldamento Ø141,3x3,40 tubo acciaio Inox 316 + isolamento 50 mm lana di roccia
9. Tubazione mandata acqua refrigerata Ø273x4,19 in tubo acciaio Inox 316 + isolamento 9 mm in elastomero espanso e 50 mm lana di roccia
10. Tubazione ritorno acqua refrigerata Ø273x4,19 in tubo acciaio Inox 316 + isolamento 9 mm in elastomero espanso e 50 mm lana di roccia
11. Tubazione antincendio Ø114,3 in tubo omologato FM con giunzioni VIC-TAULIC SPRINKLER DI CELLA
12. Tubazione venting batterie ERS Ø2" in tubo nero SS UNI EN 10255 FF
13. Tubazione antincendio ASSERVIMENTI RETE IDRANTI Ø114,3 in tubo omologato FM con giunzioni VIC-TAULIC
14. Tubazione antincendio DILUVIO AD ACQUA DI CELLA Ø60,3 mm. con giunzioni filettate
15. Tubazione antincendio DILUVIO CO2 DI CELLA Ø33,7 mm con giunzioni filettate
16. Canale estrazione gas di scarico Ø500


S1. Profilati metallici per fissaggio tubazioni in acciaio zincato a caldo Marca HILTI Mod. MQ-41
S2. Profilati metallici in acciaio pieno saldati in opera in acciaio zincato per punti fissi colonne montanti antincendio.

SEZIONE C-C SCALA 1/50

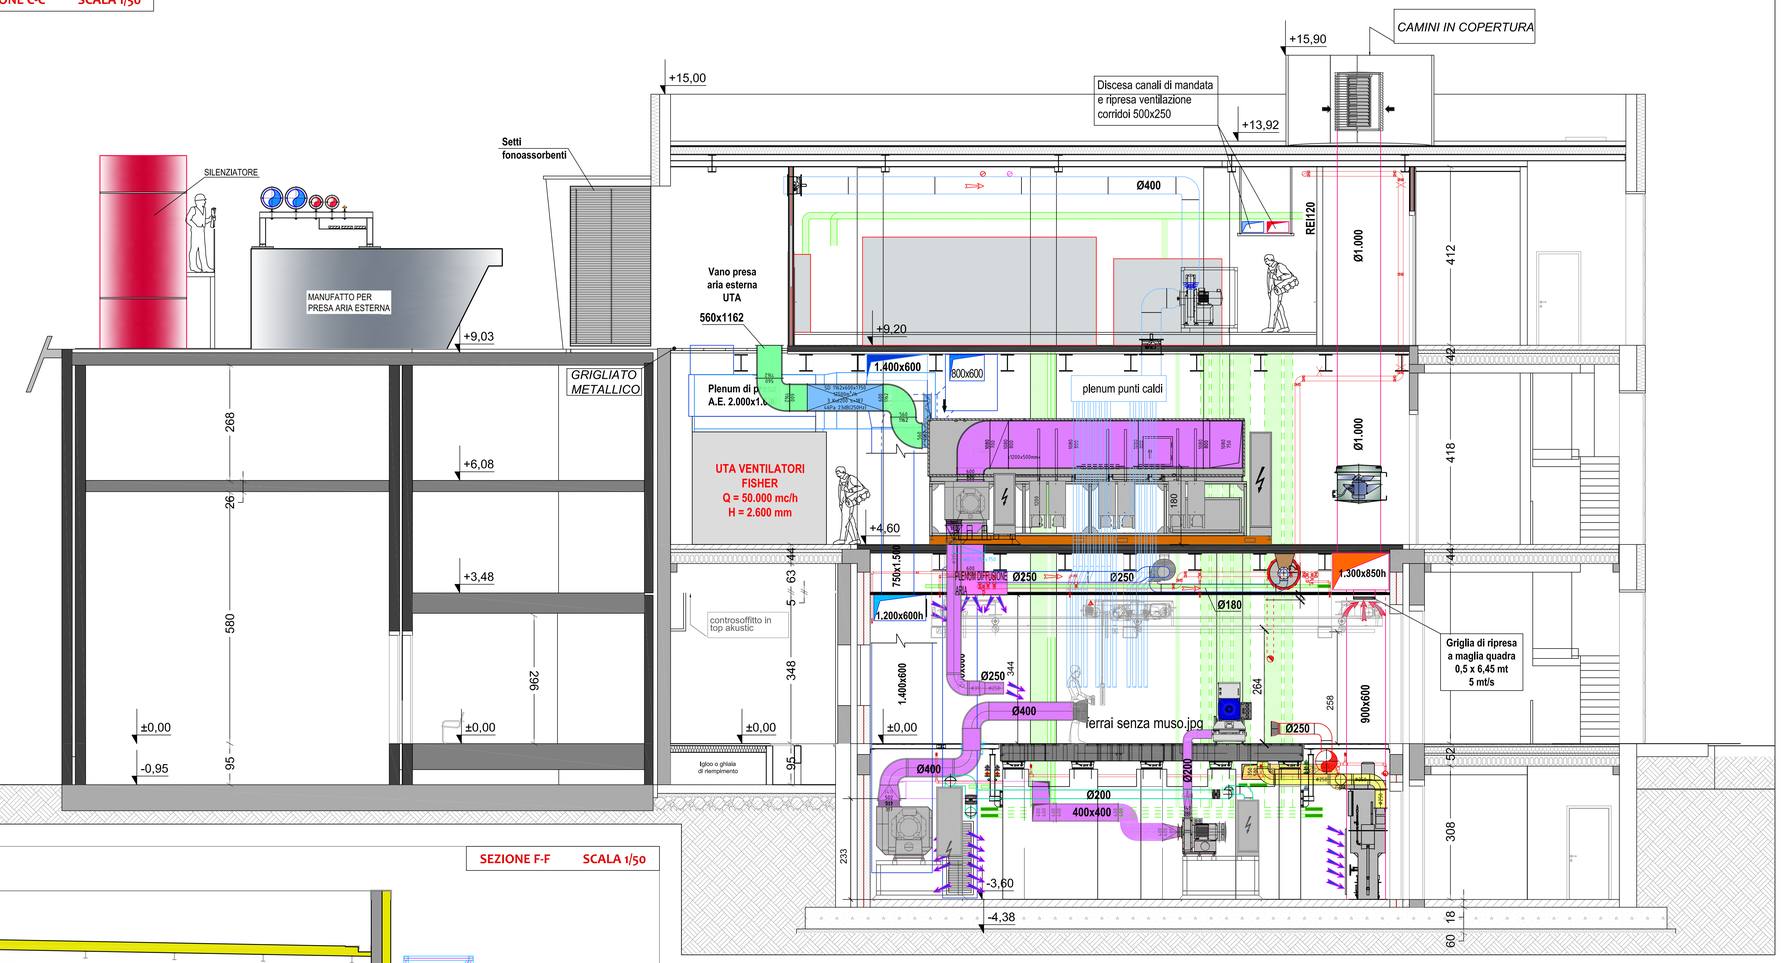

SEZIONE F-F SCALA 1/50

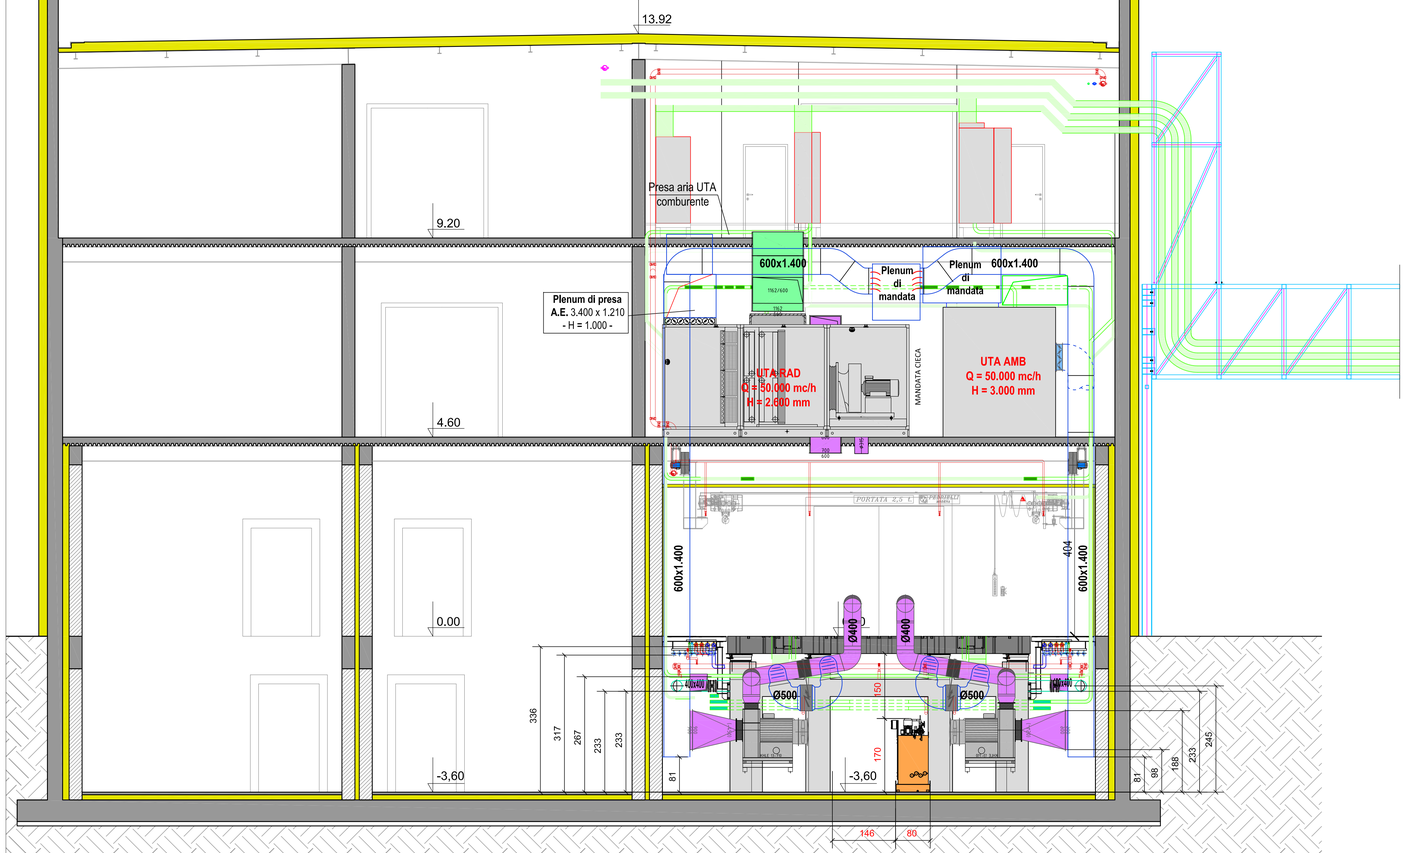

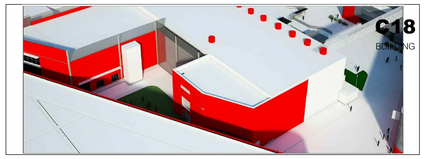

NEW BUILDING CELLA 18

PROGETTO ESECUTIVO

PROPRIETA':

FERRARI S.p.A.
Via Abetone Inferiore 4
41053 Maranello (Mo)
Tel: +39 05 36 94 92 90
Fax: +39 05 36 24 14 76

IL TECNICO:

PROSPAZIO
ARCHITECTURE · ENGINEERING

PROSPAZIO S.C.a.r.l.
Società Consortile a responsabilità limitata
Via Regina Pacis, 86/A - 41049 Sassuolo (MO)
Tel. +39 0536 91.04.34 - Fax + 39 0536 80.74.16
info@prospazio.com - www.prospazio.com

DITTA APPALTATRICE:

M.G.S. SRL
Viale Regina Pacis, 60 - 41049 Sassuolo (MO)
Tel. +39 0536 81.10.97 -
mgsrl@gmail.com

Responsabile tecnico: Ing. Claudio Gatti
Collaboratori:
Per.Ind. Enrico Gatti, Per. Ind. Maurizio Grandi, Per. Ind. Morselli Andrea

OGGETTO: **Impianti Meccanici**

- Sezioni C-C e F-F -

REV.	DATA	DESCRIZIONE
0 as built	17/12/2015	DOCUMENTAZIONE FINALE DI PROGETTO
0	09/07/2015	EMISSIONE

SCALA 1:50

Commessa Nr: P640/14

Codice Elaborato: M - 01 . 1 . 11 A